URZĄD MIASTA LESZNA
Wydział Architektury, Planowania Przestrzennego i Budownictwa
64-100 Leszno, Al. Jana Pawła II 21
tel. 65 5298199

PROJEKTOWANA DRABINA JEDNOBIEGOWA NA DACH Z KOSZEM OCHRONNYM O SZEROKOŚCI ZEWNĘTRZNEJ 55cm

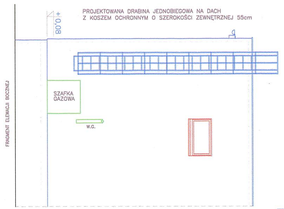

IZOLACJA TERMICZNA GR.12CM
ISTN. ŚCIANA MURowana

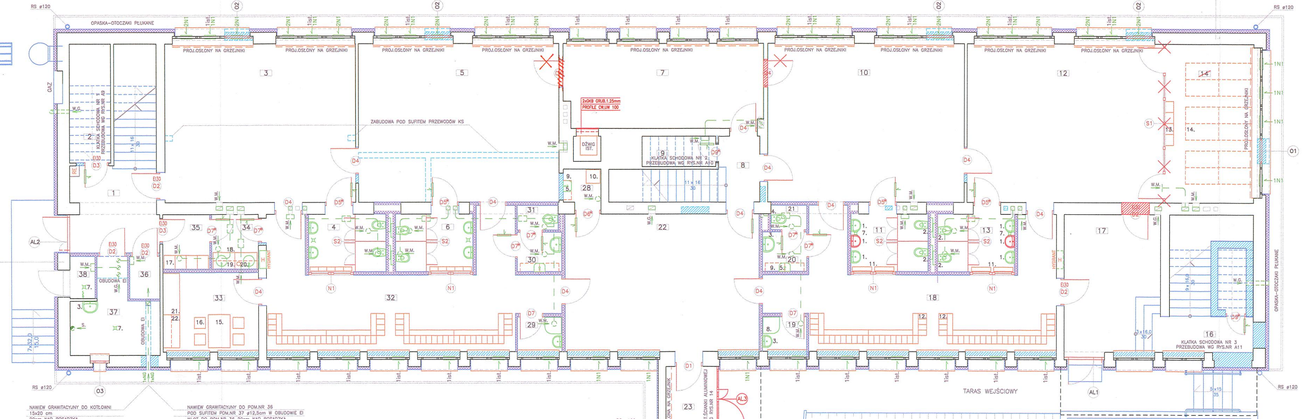

IZOLACJA TERMICZNA GR.12CM
ISTN. ŚCIANA MURowana

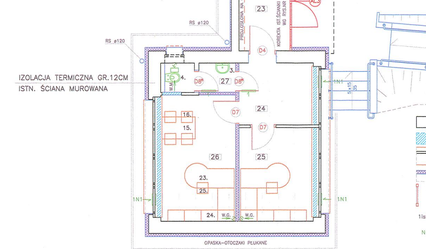

RZUT PARTERU – WYKAZ WYPOSAŻENIA TECHNOLOGICZNEGO

nr	nazwa wyposażenia	wymiary (cm)	ilość (szt.)	wymagania IS, IE
1.	UMYWALKA DLA DZIECI ZAWIESZONA NA WYSOKOŚCI 50–60cm	45x35	8	woda ciepła i zimna ok.tem.35–40st.C ks
2.	MISKA KIDO ZAWIESZONA NA WYSOKOŚCI 35cm	MISKA KIDO 35x35,5	8	woda zimna ks
3.	UMYWALKA WISZĄCA DLA DOROSŁYCH	45x35 50x42	3/2	woda ciepła i zimna ks
4.	MISKA USTĘPOWA WISZĄCA DLA DOROSŁYCH	35,5x55	3	woda zimna ks
5.	ZLEW 1–KOMORowy do celów porządkowych ZAWIESZONA NA WYSOKOŚCI 50cm od podłogi	40x35	3	woda ciepła i zimna, ks bateria ścienna na wys.1,1m
6.	ZAWÓR CZERPALNY ZE ZŁĄCZKĄ DO WĘŻA	–	4	woda ciepła i zimna
7.	KRATKA ŚCIEKOWA	–	7	ks
8.	BRODZIK–MISKA na wys.45cm od podłogi +BATERIA NAŚWIETLANA Z RUCHOMYM STRUMIENIEM	60x60	2	woda ciepła i zimna ok.tem.35–40st.C ks
9.	SZAFKA WISZĄCA na środki czystości ZAWIESZONA NA WYSOKOŚCI 160cm od podłogi	70x30x80	5	–
10.	SZAFKA STOJĄCA NA SPRZĘT PORZĄDKOWY	50x50x180	1	–
11.	SZAFKA WISZĄCA (2S przegródek 30x15x20cm)	150x15x100	4	–
12.	SZAFKA STOJĄCA OGÓLNA DLA DZIECI Z ŁAWECZKĄ	1 stanowisko 20x30x130	100	–
13.	REGAL NA POŚCIEL (14 przegródek 40x30x25cm)	80x30x180	2	–
14.	LEŻAK SKŁADANY	40x50x180	12	–
15.	STÓŁ	120x80x76	2	–
16.	KRZESŁO dla dorosłych	–	8	–
17.	SZAFKA ODZIEŻOWA personelu pomocniczego	120x60x40	4	–
18.	SZAFKA KUCHENNA STOJĄCA Z WBUDOWANYM ZLEWOZMYWAKIEM I UMYWALKĄ	80x60x90	2	woda ciepła i zimna ks
19.	SZAFKA KUCHENNA WISZĄCA	80x30x80	2	–
20.	CZAJNIK BEZPRZEWODOWY	–	1	230V
21.	SZAFA ODZIEŻOWA	150x60x180	1	–
22.	SZAFA NA POMOCE NAUKOWE	120x60x180	1	–
23.	BIURKO Z DOSTAWKĄ	180x70x76 80x70x76	1/1	–
24.	SZAFA BIUROWA	60x40x180	8	–
25.	KRZESŁO BIUROWE OBROTOWE	–	2	–

UWAGI:
1 – WENTYLACJE WSZYSTKICH POM. (GRAWITACYJNA, MECHANICZNA ORAZ MIEJSCOWA NAD URZĄDZENIAMI) NALEŻY WYKONAĆ WG OPRACOWANIA BRANŻY SANITARNEJ
2 – PRZY WSZYSTKICH UMYWALKACH PRZEWIDZIEĆ DOZOWNIKI MYDŁA W PŁYNIE PRZY UMYWALKACH DOROSŁYCH PRZEWIDZIEĆ POJEMNIKI NA RĘCZNIKI PAPIEROWE I ZAMYKANE KOSZE NA ZUŻYTE RĘCZNIKI
3 – WYPOSAŻENIE SAL DZIECIĘCYCH ISTNIEJĄCE.

Uzgodniono pod względem wymagań higienicznych i zdrowotnych bez zastrzeżeń / z zastrzeżeniami
inż. ANDRZEJ SUSEŁ
rzeczoznawca ds.sanitarno-higienicznych nr uprawnienia 45-SPO/93 w zakresie budowlanej ochrony przed hałasem i drganiami
tel. 605 366 215
64-100 Leszno, ul. Matlanka 4
Data 18.08.2017
Lp. 10/17

PREZYDENT MIASTA LESZNA
Zatwierdzam projekt zamienny, dnia 16/08/17 nr RP.6740.283.2015 AB, I
rzeczoznawca ds. ochrony ludności
Marcin Kubiak

OZNACZENIE	AL3
WIDOK	PANEL PEŁNY ODDZIELONY
RZUT	W1,120 W0,90
TYP	ŚCIANKA ZEWNĘTRZNA Z DRZWIAMI
PROFILE	ALUMINIOWE Z WKŁADKĄ TERMICZNĄ
SZKLENIE	SZKŁO ZESPOLONE, BEZPIECZNE
SZEROKOŚĆ PRZEJŚCIA	90+30 (ŁĄCZNIE MIN.120cm)
WYSOKOŚĆ PRZEJŚCIA	210cm (JAK AL1)
OKUCIA	SAMOZAMYKACZ, ZAMEK PATENTOWY ZATRZASK BEZCIĘGOWY, POCHWYTY PORĘCZOWE
UWAGI	LEWE SKRZYDŁO RYGLOWANE

RZUT PARTERU
ROBOTY WYKOŃCZENIOWE
WYPOSAŻENIE TECHNOLOGICZNE

LEGENDA
- ŚCIANY I ELEMENTY ISTNIEJĄCE DO ADAPTACJI
- PROJEKTOWANE ZAMUROWANIA
- PROJEKTOWANE DOCIEPLENIA
- PROJEKTOWANE ŚCIANKI W SYSTEMIE RIGIPS
- PROJEKTOWANA STOLARKA WEWNĘTRZNA I ZEWNĘTRZNA
- ISTNIEJĄCE NAWIEWNIKI OKIENNE
- PROJEKTOWANE NAWIEWNIKI OKIENNE
- PROJEKTOWANY WYWIEW GRAWITACYJNY
- PROJEKTOWANY NAWIEW GRAWITACYJNY
- PROJEKTOWANY WYWIEW MECHANICZNY
- PROJEKTOWANE URZĄDZENIA SANITARNE
- PROJEKTOWANE WYPOSAŻENIE (PARAPETY, BALUSTRADY, MEBLE)
- ZMIANY – MAJ, 2017.

PROJEKTANT:
mgr inż. arch. Wojciech Kurzawa
upr. proj. 1936/87/Lo
WOIA nr WP-0304

RZECZOZNAWCA DS. ZABEZPIECZEŃ PRZECIWPOŻAROWYCH
mgr inż. Andrzej Wysokiński
nr upr. 380/98
Leszno, dnia 5.06.2017
Zgodność projektu z wymaganiami ochrony przeciwpożarowej stwierdzam
bez uwag – z uwagami

PROJEKTANT:
mgr inż. arch. Mariusz Michalak
uprawnienia budowlane do projektowania bez ograniczeń w specjalności architektonicznej
nr ewid. 522/83/Lo

RZUT PARTERU – WYKAZ POMIESZCZEŃ

nr pom.	nazwa pomieszczenia	podłoga	pow.użytkowa m²
1	KOMUNIKACJA	WKŁADZINA RULON.	10,2
2	SCHOWEK	WKŁADZINA RULON.	4,2
3	SALA ZAJĘĆ	WKŁADZINA RULON.	39,4
4	ŁAZIENKA DZIECI	WKŁADZINA RULON.	5,8
5	SALA ZAJĘĆ	WKŁADZINA RULON.	41,6
6	ŁAZIENKA DZIECI	WKŁADZINA RULON.	5,8
7	SALA ZAJĘĆ INDYWIDUALNYCH	WKŁADZINA RULON.	21,9
8	KOMUNIKACJA	WKŁADZINA RULON.	3,2
9	SCHOWEK	WKŁADZINA RULON.	2,9
10	SALA ZAJĘĆ	WKŁADZINA RULON.	40,9
11	ŁAZIENKA DZIECI	WKŁADZINA RULON.	5,8
12	SALA ZAJĘĆ	WKŁADZINA RULON.	~~40,9~~ 59,8
13	ŁAZIENKA DZIECI	WKŁADZINA RULON.	5,8
~~14~~	~~DYNAMNIA~~	~~WKŁADZINA RULON.~~	~~18,4~~
15	SCHOWEK	WKŁADZINA RULON.	2,1
16	KOMUNIKACJA	WKŁADZINA RULON.	5,1
17	HALL	WKŁADZINA RULON.	16,6
18	SZATNIA DZIECI	WKŁADZINA RULON.	33,8
19	BRODZIK	WKŁADZINA RULON.	1,9
20	PREDSIONEK WC, SCHOWEK PORZĄDKOWY	WKŁADZINA RULON.	2,2
21	WC NAUCZYCIELI	WKŁADZINA RULON.	1,1
22	HALL	WKŁADZINA RULON.	34,9
23	WIATROŁAP	WKŁADZINA RULON.	5,5
24	HALL	WKŁADZINA RULON.	6,0
25	POKÓJ BIUROWY	WKŁADZINA RULON.	9,1
26	POKÓJ BIUROWY	WKŁADZINA RULON.	12,3
27	WC OGÓLNE	WKŁADZINA RULON.	2,7
28	POMIESZCZENIE PORZĄDKOWE	WKŁADZINA RULON.	1,6
29	BRODZIK	WKŁADZINA RULON.	2,0
30	PREDSIONEK WC, SCHOWEK PORZĄDKOWY	WKŁADZINA RULON.	2,2
31	WC NAUCZYCIELI	WKŁADZINA RULON.	1,3
32	SZATNIA DZIECI	WKŁADZINA RULON.	33,8
33	POKÓJ NAUCZYCIELSKI	WKŁADZINA RULON.	9,9
34	POKÓJ SOCJALNY	WKŁADZINA RULON.	3,3
35	SZATNIA PERSONELU POMOCNICZEGO	WKŁADZINA RULON.	3,3
36	POM. RUCHU ELEKTRYCZNEGO	PŁYTKI CERAM.	1,6
37	KOTŁOWNIA GAZOWA	PŁYTKI CERAM.	8,1
38	POM. NA ODPADKI	PŁYTKI CERAM.	1,3
	razem		448,5

–odpis–
RZECZOZNAWCA D/S ZABEZPIECZEŃ PRZECIWPOŻAROWYCH
podpis nieczytelny
mgr inż. Andrzej Wysokiński
nr upr. 380/98
Leszno, dnia 19.06.2013.
Zgodność projektu z wymaganiami ochrony przeciwpożarowej stwierdzam
bez uwag – z uwagami

–odpis–
Uzgodniono pod względem wymagań higienicznych i zdrowotnych bez zastrzeżeń / ~~z zastrzeżeniami~~
Za zgodność z oryginałem
podpis
data
Data 18.06.2013.
Lp. 30/13

inż. ANDRZEJ SUSEŁ
podpis nieczytelny
rzeczoznawca ds. sanitarno-higienicznych nr uprawnienia 45-SPO/93 w zakresie budowlanej ochrony przed hałasem i drganiami bez skutky zdrowia
tel. 605 366 215
64-100 Leszno, ul. Matlanka 4

± 0,00=94,70 mnpm

Maria Kurzawa
Wojciech Kurzawa
ARCHITEKCI Sp.C.
64–100 LESZNO, UL. JAGIELLOŃSKA 15/18
TEL. 065 5 361 763
TELKOM. 691 349 764, 601 787 264
e–mail: mwkurzawa@wp.pl

INWESTOR:	URZĄD MIASTA LESZNA – WYDZIAŁ EDUKACJI
OBIEKT:	PRZEDSZKOLE NR 7 W LESZNIE
ADRES OBIEKTU:	64–100 LESZNO, UL.STEFANA ŻEROMSKIEGO 20, DZ.NR 78/1,84/2,85/2
TEMAT:	PRZEBUDOWA ISTNIEJĄCEGO BUDYNKU GŁÓWNEGO PRZEDSZKOLA
STADIUM PROJEKTU:	PROJEKT BUDOWLANO–WYKONAWCZY

BRANŻA:	NUMER UPRAWNIEŃ:	DATA:	PODPIS:
ARCHITEKTURA Z TECHNOLOGIA			
PROJEKTANT: mgr inż.arch. MARIA KURZAWA	494/83/Lo	05.2013	
SPRAWDZAJĄCY: mgr inż.arch. WOJCIECH KURZAWA	1936/87/Lo	05.2013	

TEMAT RYSUNKU:
RZUT PARTERU ROBOTY WYKOŃCZENIOWE WYPOSAŻENIE TECHNOLOGICZNE
SKALA: **1:100** FORMAT: **A4**
RYSUNEK ZAMIENNY - MAJ, 2017.